


Commune de **Fraissinet-de-Lozère** (48)
Communauté de Communes des Cévennes au Mont Lozère


Elaboration du **Plan Local d'Urbanisme**

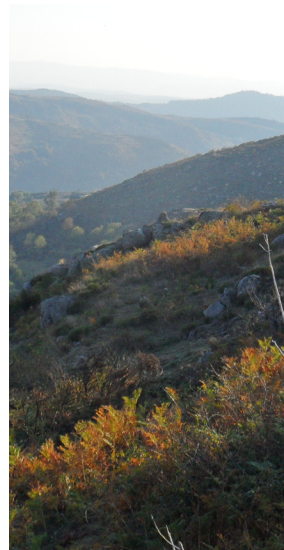

5c1. Annexes sanitaires : Plans du réseau d'adduction d'eau potable

Approuvé le :
5 novembre 2015

Village de la BROUSSE
Partie agrandie: 1/1000

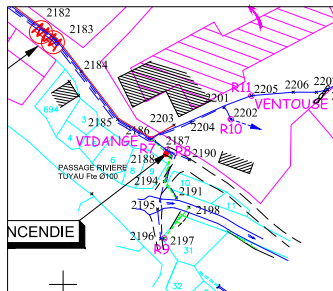

Section B1

Section H1

DEPARTEMENT DE LA LOZERE
COMMUNE DE FRAISSINET DE LOZERE

Alimentation en Eau Potable

PLAN de RECOLEMENT

La BROUSSE
Départ Antenne FRAISSINET de LOZERE

LEGENDE

- Station du levé
- Rocher sur la conduite
- Regard AEP Ø1100
- Village du regard Ø125 PVC
- Conduite AEP
- Branchement AEP Ø32
- Manchon sur la conduite
- Gaine EDF Ø110
- Poteau incendie
- Drain Ø110
- Boîte à compteur AEP
- Bouche à ds



Planche n° 2

Echelle : 1/2000

D' après les indications fournies par l'entreprise ROUVIERE Francis

Albert FALCON
GEOMETRE EXPERT D.P.L.G.
ESPACE GEVAUDAN
16, Boulevard FOCH
48100 MARVEJOLS



Dossier : 07.8324

04-66-32-07-74

Système de coordonnées LAMBERT III

04-66-32-37-80

Nivellement rattaché au N.G.F.

marvejols.le.30.mai.2007

falconalbert@wanadoo.fr

DEPARTEMENT DE LA LOZERE
COMMUNE DE FRAISSINET DE LOZERE

Alimentation en Eau Potable

PLAN de RECOLEMENT

Antenne de FRAISSINET de LOZERE

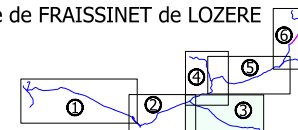


Planche n° 3

Echelle : 1/2000

LEGENDE

- Station de levé
- Rocher sur la conduite
- Regard AEP Ø1000
- Vidange du regard Ø125 PVC
- Conduite AEP
- Branchement AEP Ø32
- Manchon sur la conduite
- Cable EDF Ø110
- Poteau incendie
- Drain Ø110
- Boîte à compteur AEP
- Bouche à dé

- Conduite AEP Ø125
- Conduite AEP Ø110
- Conduite AEP Ø90
- Conduite AEP Ø75
- Conduite AEP Ø63
- Conduite AEP Ø40
- Conduite AEP Ø32

D'après les indications fournies par l'entreprise ROUMIERE Francis

Albert FALCON
GEOMETRE EXPERT D.P.L.G.
ESPACE CEVAUDAN
16, Boulevard FOCH
48100 MARVEDOLS




Dossier : 07.8324
Système de coordonnées LAMBERT III
Nivellement rattaché au N.G.P.

04-66-32-07-74
04-66-32-37-80
falcon.albert@wanadoo.fr

MARVEDOLS LE 30 Mai 2007

Village
de
FRAISSINET DE LOZERE

RESSERVOIR DE FRAISSINET

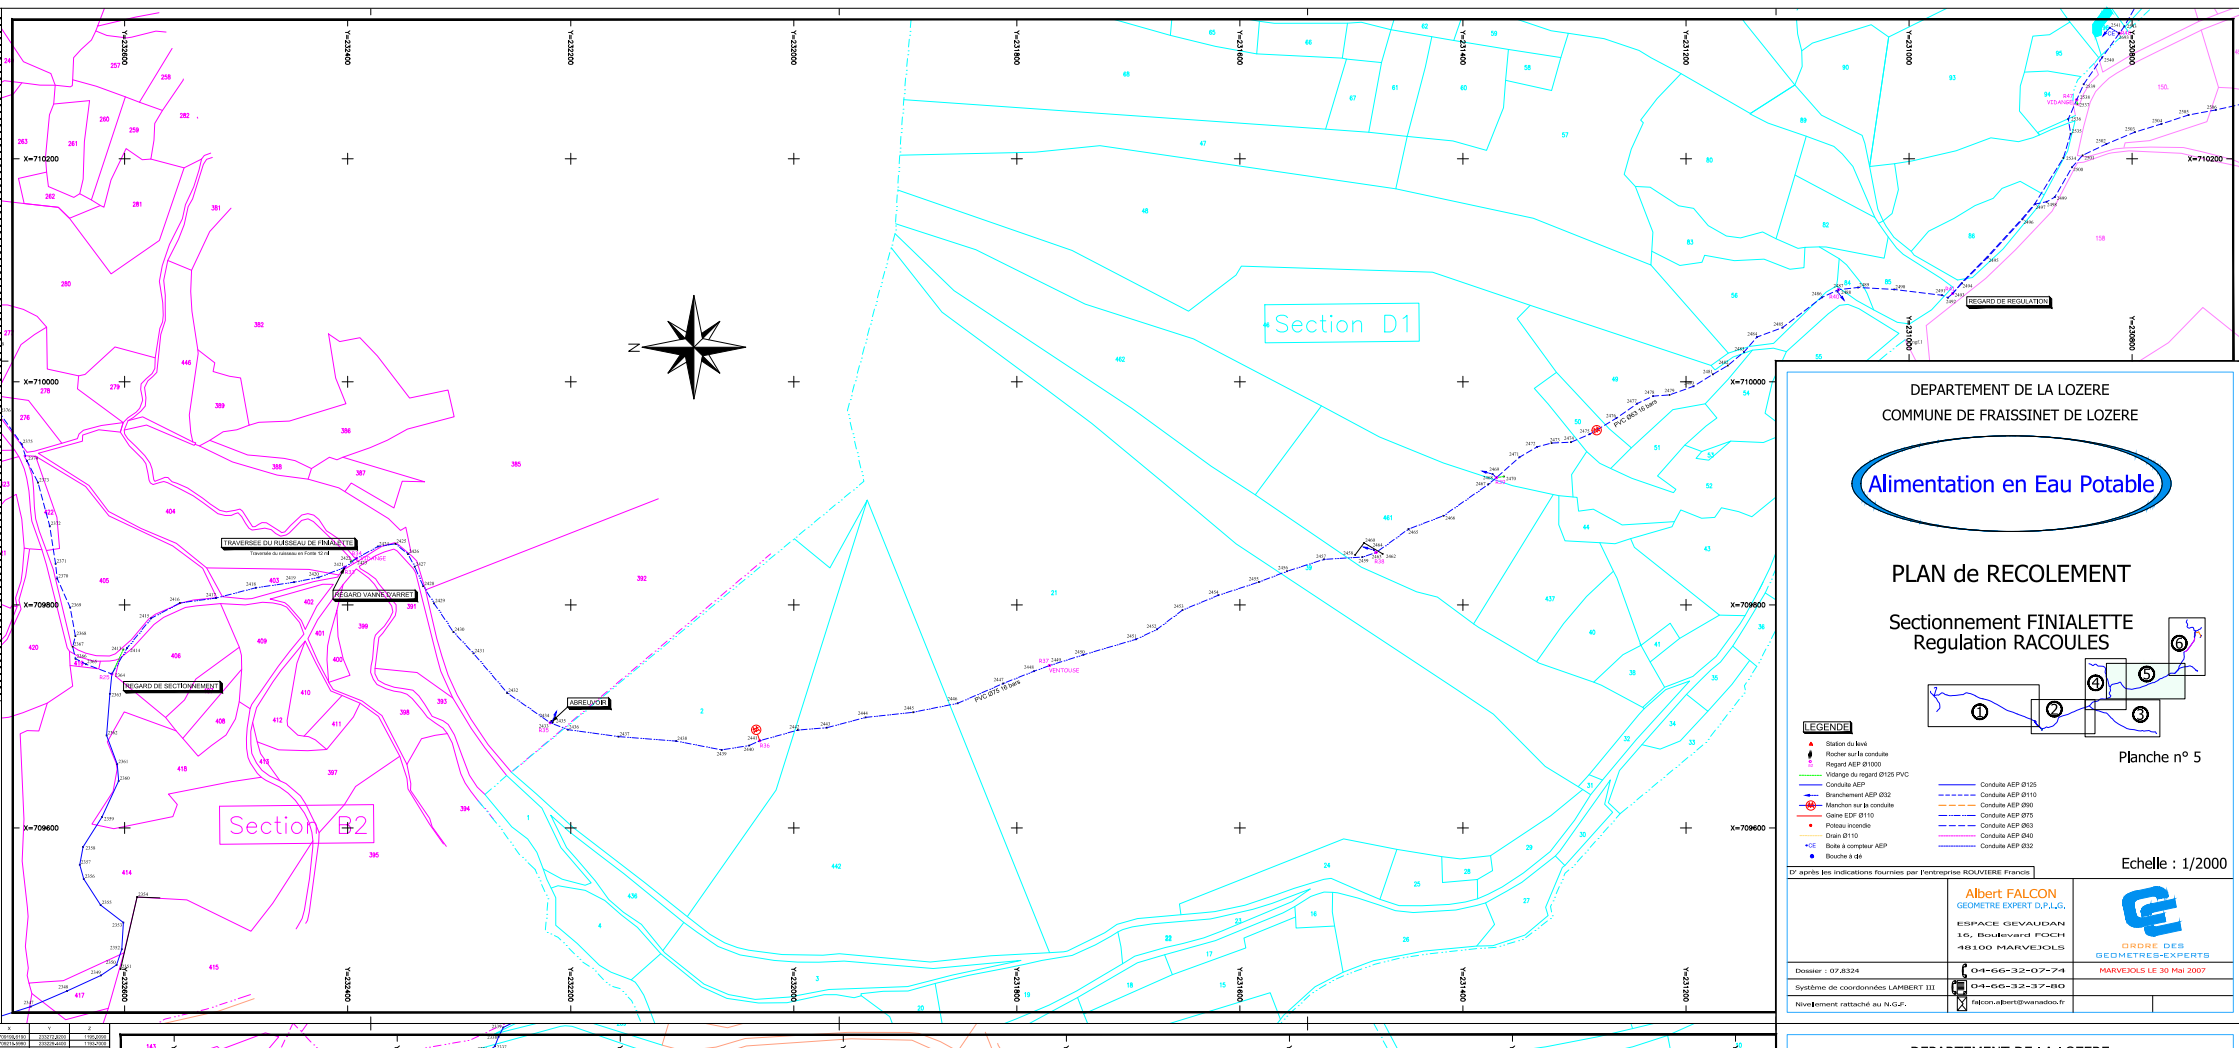

DEPARTEMENT DE LA LOZERE
COMMUNE DE FRAISSINET DE LOZERE

Alimentation en Eau Potable

PLAN de RECOLEMENT

Sectionnement FINIALETTE
Regulation RACOULES

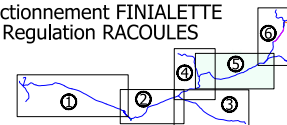


Planche n° 5

LEGENDE

- Station de levé
- Rocher sur la conduite
- Conduite AEP Ø110
- Conduite AEP Ø90
- Conduite AEP Ø75
- Conduite AEP Ø40
- Conduite AEP Ø32

D'après les indications fournies par l'entreprise ROULIERE France

Echelle : 1/2000

Albert FALCON
GEOMETRE EXPERT D.P.L.S.
ESPACE GEVAUDAN
10, Boulevard POCH
48100 MARVEJOLS



Dossier : 07.8324

04-66-32-07-74

MARVEJOLS LE 30 Mai 2007

Système de coordonnées LAMBERT III

04-66-32-37-80

Niveauement rattaché au N.G.F.


Alimentation en Eau Potable

PLAN de RECOLEMENT

Antenne de RACOULES
Au VIALA

LEGENDE

- Boîte à compteur AEP
- Bouche à dé


- Conduite AEP Ø125
- Conduite AEP Ø110
- Conduite AEP Ø75
- Conduite AEP Ø63
- Conduite AEP Ø40
- Conduite AEP Ø32

Planche n° 6


Echelle : 1/2000

07 après les indications fournies par l'entreprise ROUYERE Francis

Albert FALCON GEOMETRE EXPERT D.P.L.G. ESPACE GEAUDAN 40, BOULEVARD FOCH 48100 MARVEJOLS		 ORDRE DES GEOMETRES-EXPERTS
Dossier : 07.8324	04-66-32-07-74	
Système de coordonnées LAMBERT III	04-66-32-37-60	
Nivellement rattaché au N.G.F.	falcon.albert@wanadoo.fr	
		MARVEJOLS LE 30 Mai 2007 Complète le 06 Novembre 2007

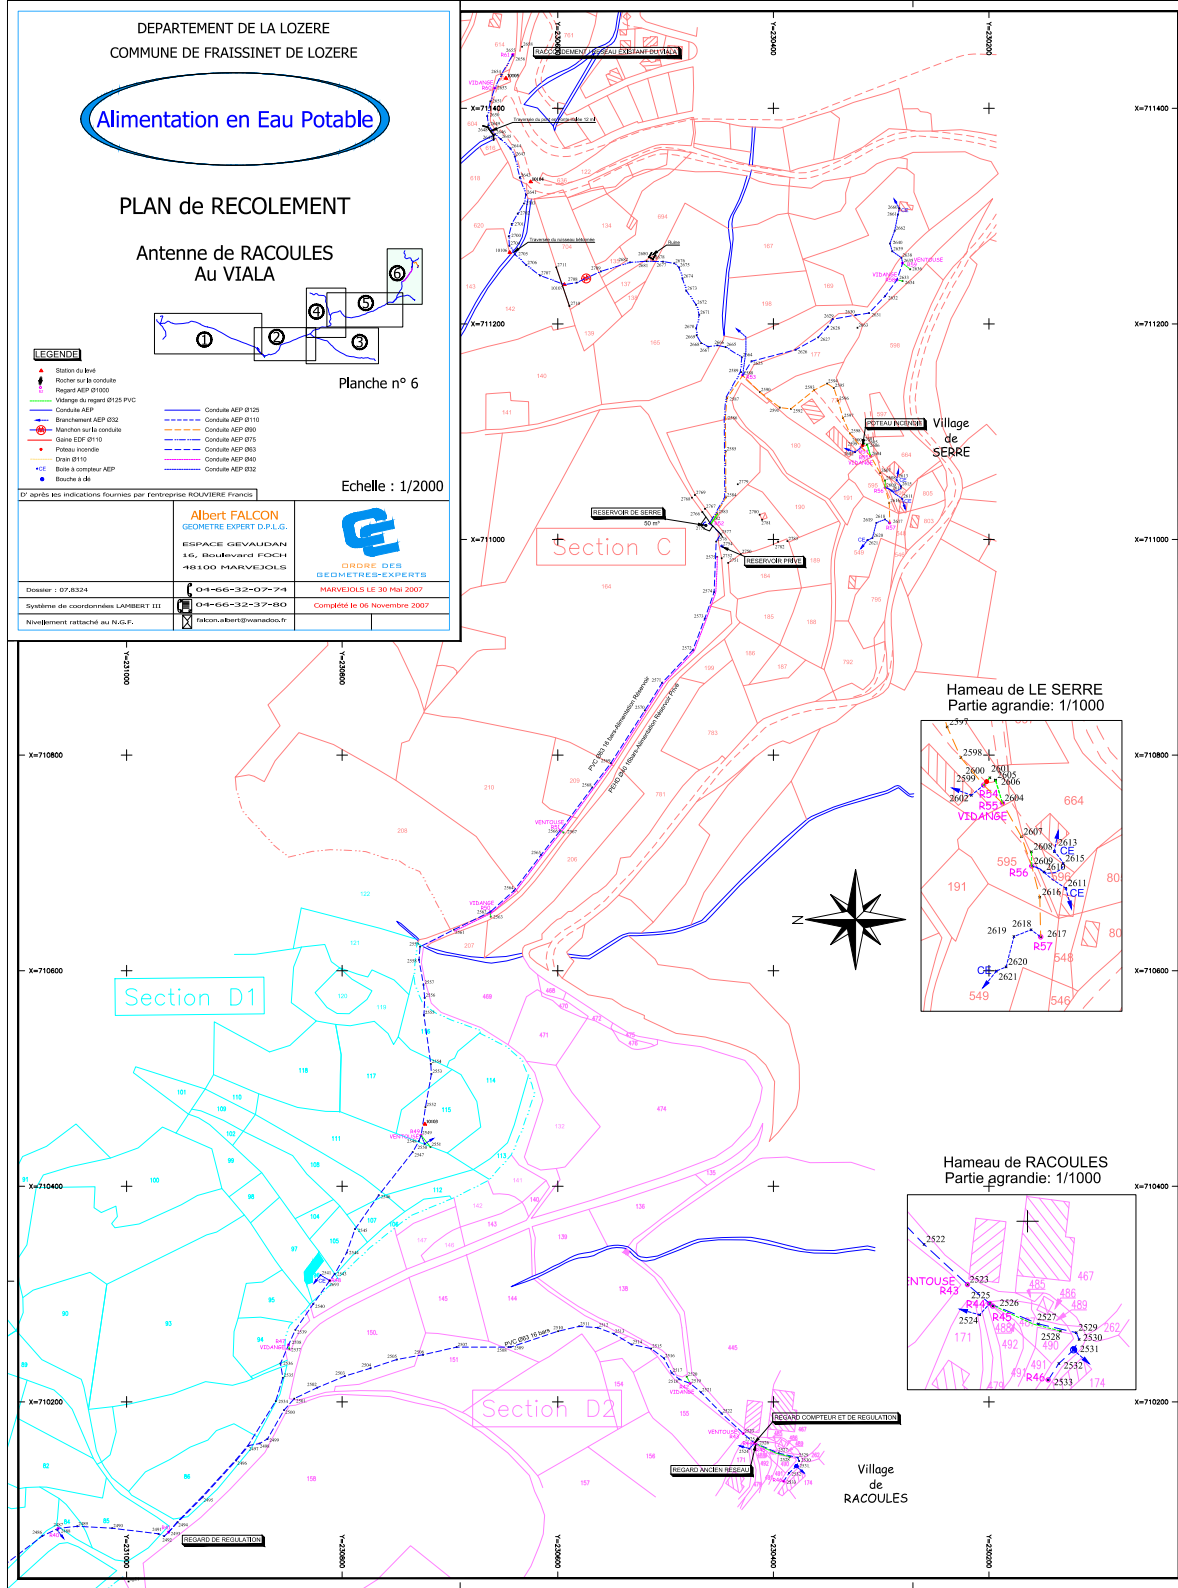

Hameau de LE SERRE
Partie agrandie: 1/1000

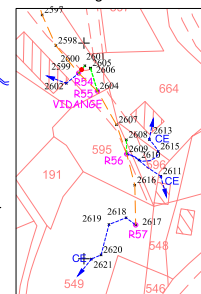

Hameau de RACOULES
Partie agrandie: 1/1000

